DATA IMPRESSIÓ: 2024/04/08

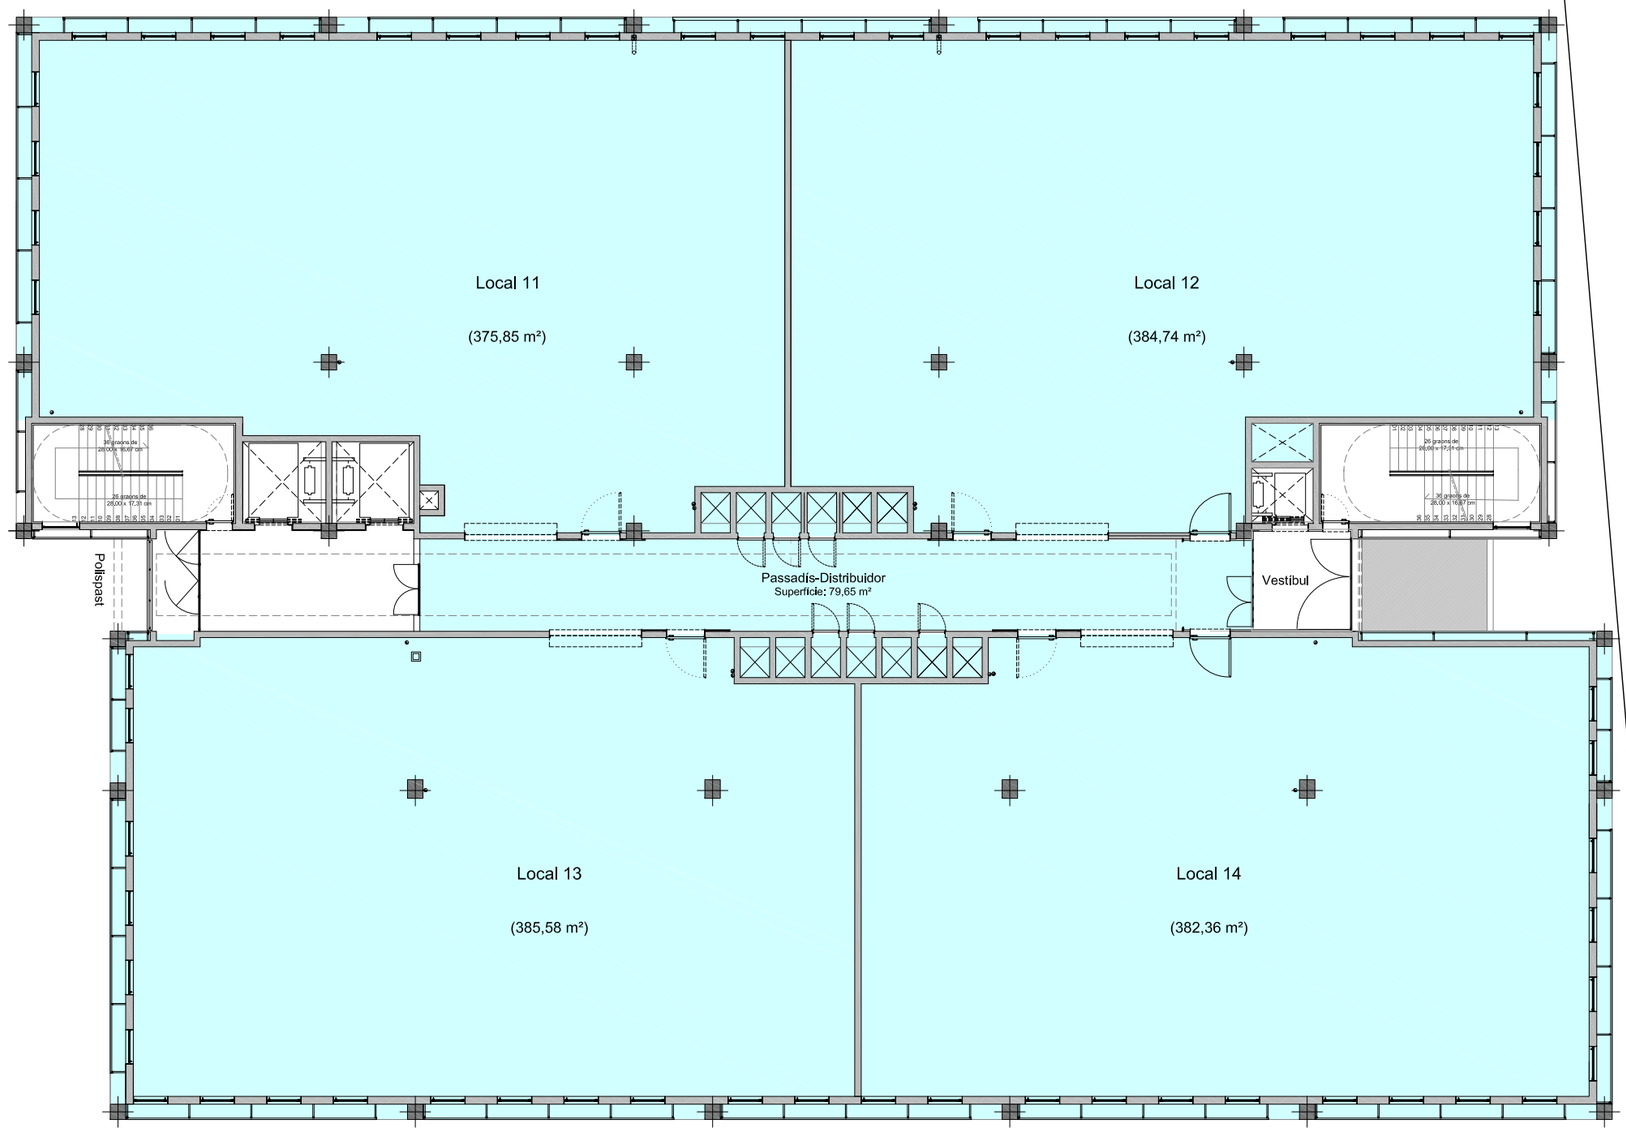

N

ESPAIS DISPONIBLES
ESPAIS RESERVATS
ESPAIS OCUPATS

F:\zf\Almacenes\Edifici Dolors Aleu\2014-012 Pl Primera 1.dwg

CONSORCI barcelona ZONA FRANCA | PROJECTES I OBRES

TÍTOL DEL PROJECTE: ASBUILT EDIFICI INDUSTRIAL DOLORS ALEU	DATA: 13/02/2023			CODI ARXIU: 2014-012	ESCALA: 1 / 200	TÍTOL DEL PLÀNOL: PLANTA PRIMERA	PLÀNOL NÚM.: 4
				SUBSTITUEIX A	SUBSTITUÏT PER		