DATA IMPRESSIÓ: 2024/04/08

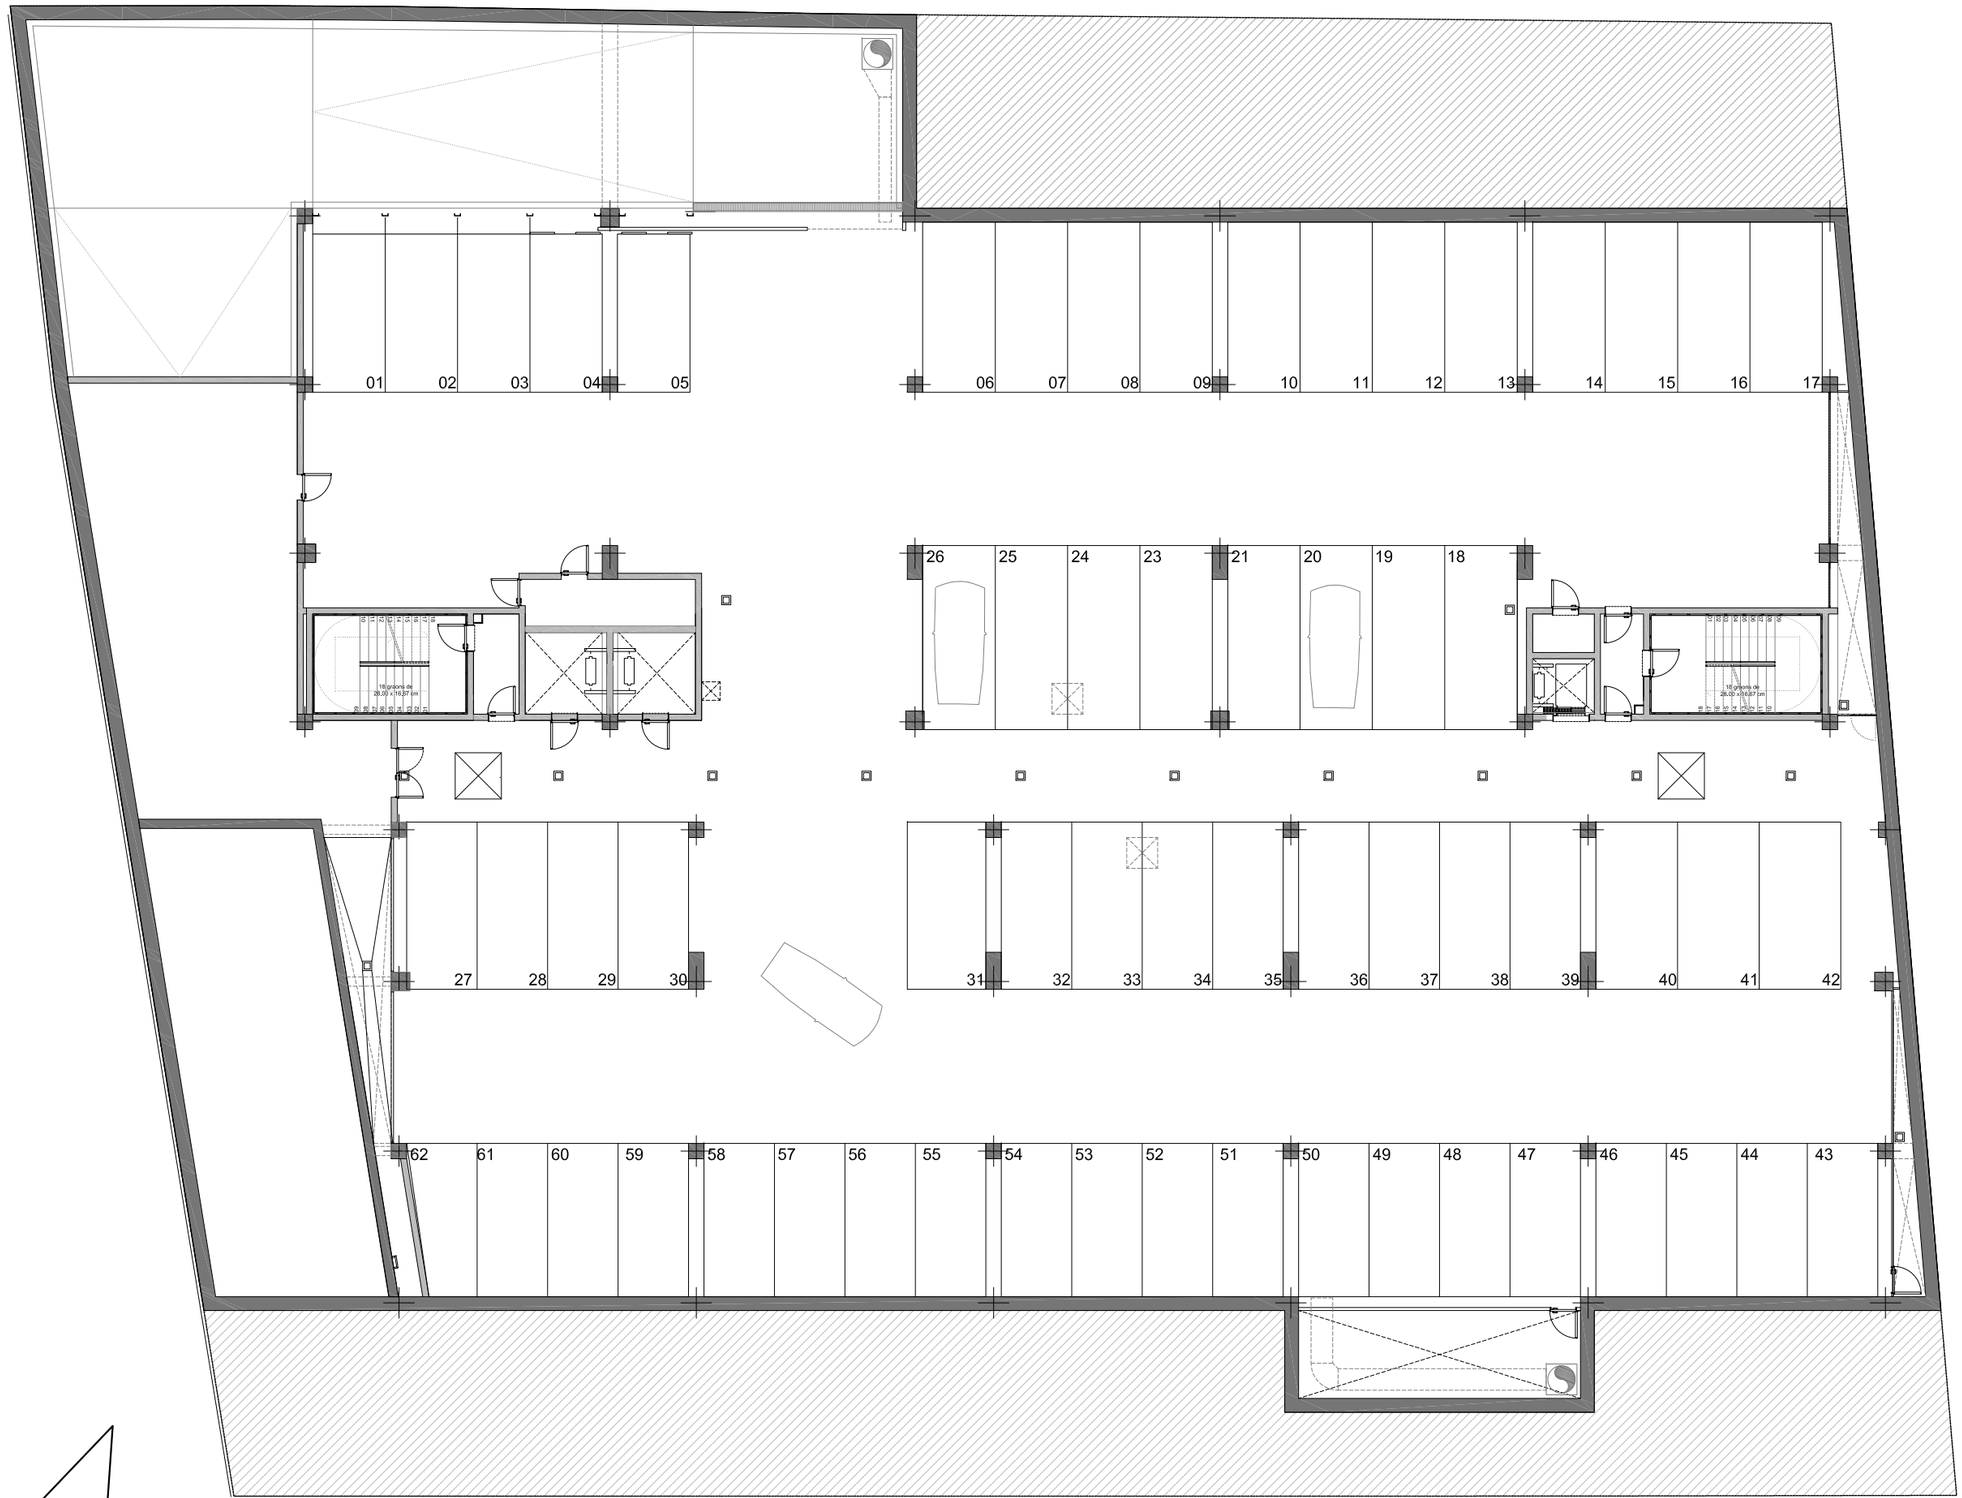

F:\zf\Almacenes\Edifici Dolors Aleu\2014-009 PI Soterrani -2.dwg

ZF CONSORCI barcelona ZONA FRANCA PROJECTES I OBRES	TÍTOL DEL PROJECTE: ASBUILT EDIFICI INDUSTRIAL DOLORS ALEU	DATA: 05/02/2014			CODI ARXIU: 2014-010	ESCALA: 1 / 200 (0 1 2 3 4 m)	TÍTOL DEL PLÀNOL: PLANTA SOTERRANI -2	PLÀNOL NÚM.: 1
					SUBSTITUEIX A / SUBSTITUÏT PER			